LÁZNĚ BĚLOHRAD

ÚZEMNÍ PLÁN - ZMĚNA Č.4

NÁZEV DÍLA - STUPEŇ - FÁZE

NÁVRH PRO PROJEDNÁNÍ

VÝKRES

HLAVNÍ VÝKRES

ČÍSLO OZNÁMKY VÝKRESU	ZHOTOVITEL	OBJEDNATEL
2	014/2022 OBJEDNATEL 000/0000	ING.ARCH.J.PLAŠIL FUČÍKOVA 137/10 460 01 LIBEREC 5
	DATUM 04/2025	VEDOUCÍ PROJEKTANT ING.ARCH.J.PLAŠIL FUČÍKOVA 137/10 460 01 LIBEREC 5
	MĚŘÍTKO 1:5000	POŘIZOVATEL MěÚ LÁZNĚ BĚLOHRAD NÁMĚSTÍ K.V.RAISE 35 507 81 LÁZNĚ BĚLOHRAD

REVERZNÍ

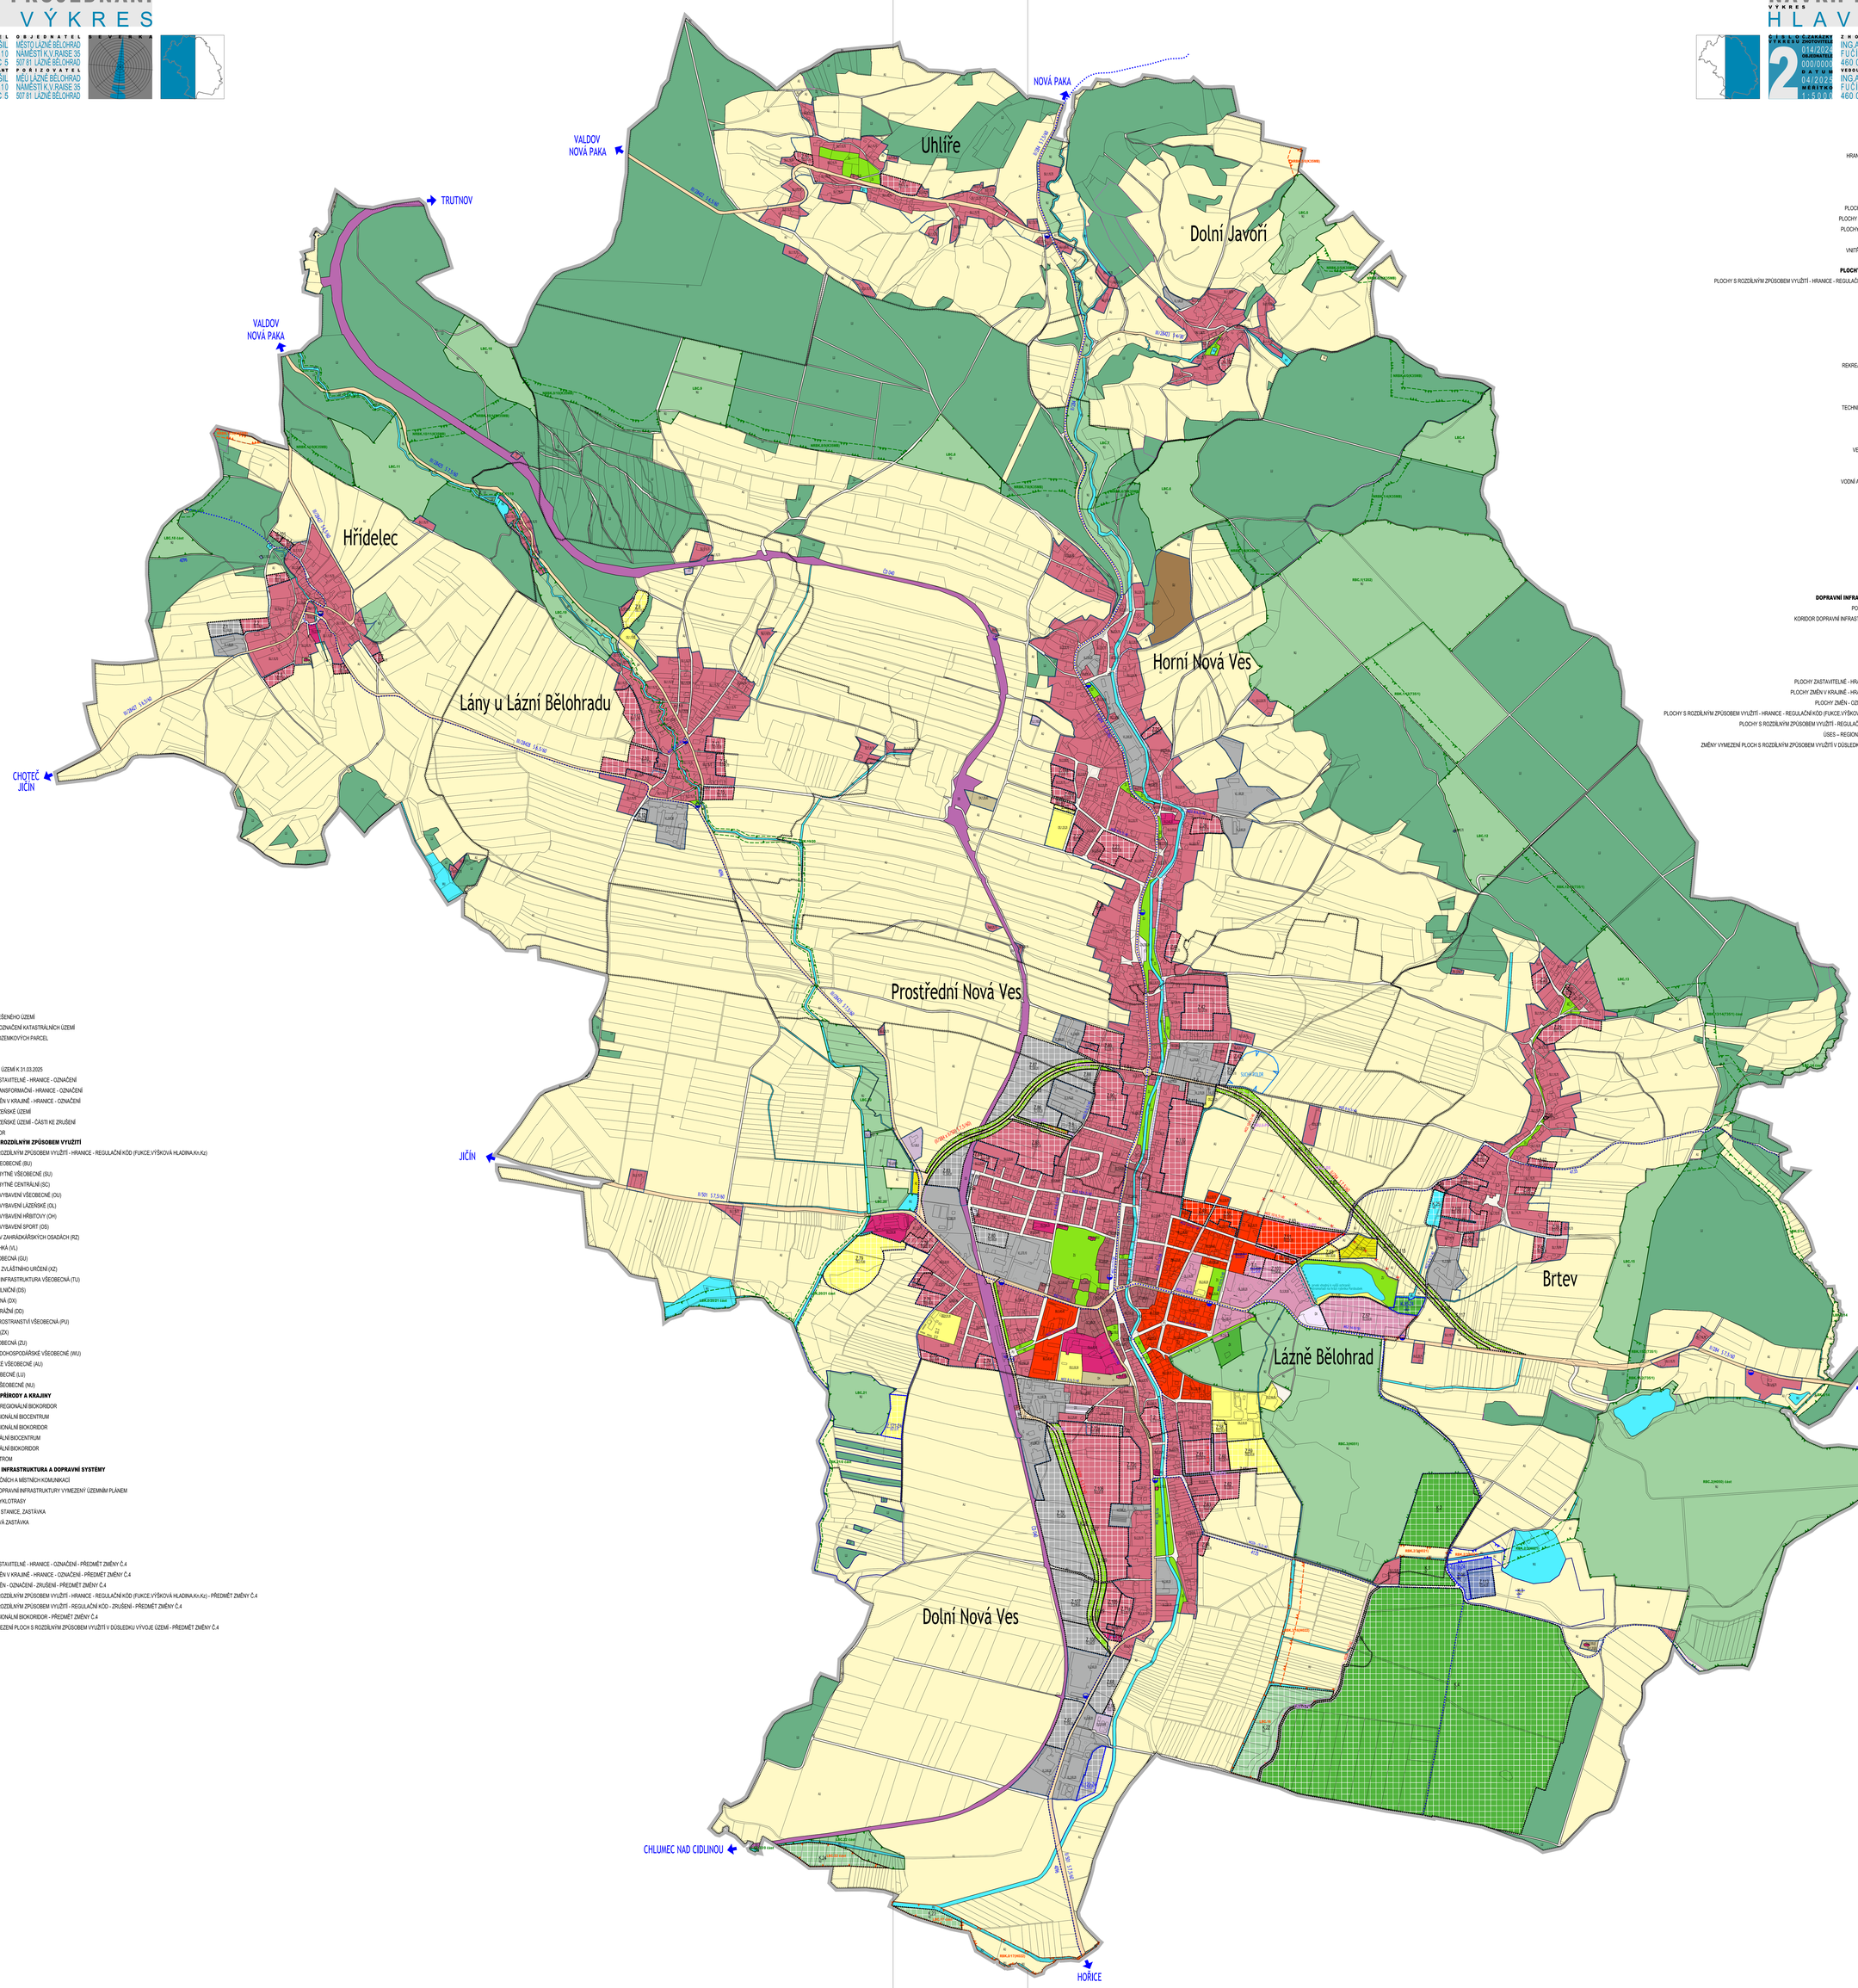

INFORMATIVNÍ JEVY

STAV | NÁVRH | UZEMNÍ REZERVY

- HRANICE ŘEŠENÉHO ÚZEMÍ
- HRANICE A OZNAČENÍ KATASTRÁLNÍCH ÚZEMÍ (ÚKŠÍN)
- HRANICE POZEMKOVÝCH PARCEL

SCHVALOVANÉ JEVY

STAV | NÁVRH | UZEMNÍ REZERVY

- ZASTAVĚNÉ ÚZEMÍ K 31.03.2025
- PLOCHY ZASTAVITELNÉ - HRANICE - OZNAČENÍ (Z.45)
- PLOCHY TRANSFORMAČNÍ - HRANICE - OZNAČENÍ (T.20)
- PLOCHY ZMĚN V KRAJINĚ - HRANICE - OZNAČENÍ (K.1)
- VNITŘNÍ LÁZEŇSKÉ ÚZEMÍ
- VNITŘNÍ LÁZEŇSKÉ ÚZEMÍ - ČÁSTI KE ZRUŠENÍ
- SUCHÝ POLDR (A, Y)

PLOCHY S ROZDÍLNÝM ZPŮSOBEM VYUŽITÍ

STABILIZOVANÉ | NÁVRHOVÉ | UZEMNÍ REZERVY

- PLOCHY S ROZDÍLNÝM ZPŮSOBEM VYUŽITÍ - HRANICE - REGULAČNÍ KÓD (FUKCE.VÝŠKOVÁ HLADINA.Kn.Kz) (R.U.15 | R.U.6.8)
- BYDLENÍ VŠEOBECNÉ (BU)
- SMÍŠENÉ OBYTNÉ VŠEOBECNÉ (SU)
- SMÍŠENÉ OBYTNÉ CENTRÁLNÍ (SC)
- OBČANSKÉ VYBAVENÍ VŠEOBECNÉ (OU)
- OBČANSKÉ VYBAVENÍ LÁZEŇSKÉ (OL)
- OBČANSKÉ VYBAVENÍ HŘBITOVY (OH)
- OBČANSKÉ VYBAVENÍ SPORT (OS)
- REKREACE V ZAHRÁDKÁŘSKÝCH OSADÁCH (RZ)
- VÝROBA LEHKÁ (VL)
- TĚŽBA VŠEOBECNÁ (GU)
- SPECIFICKÉ ZVLÁŠTNÍHO URČENÍ (XZ)
- TECHNICKÁ INFRASTRUKTURA VŠEOBECNÁ (TU)
- DOPRAVA SILNIČNÍ (DS)
- DOPRAVA JINÁ (DX)
- DOPRAVA DRÁŽNÍ (DD)
- VEŘEJNÁ PROSTRANSTVÍ VŠEOBECNÁ (PU)
- ZELEŇ JINÁ (ZX)
- ZELEŇ VŠEOBECNÁ (ZU)
- VODNÍ A VODOHOSPODÁŘSKÉ VŠEOBECNÉ (WU)
- ZEMĚDĚLSKÉ VŠEOBECNÉ (AU)
- LESNÍ VŠEOBECNÉ (LU)
- PŘÍRODNÍ VŠEOBECNÉ (NU)

OCHRANA PŘÍRODY A KRAJINY

- ÚSES – NADREGIONÁLNÍ BIOKORIDOR (NRBK | NRBK)
- ÚSES – REGIONÁLNÍ BIOCENTRUM (RBC | RBC)
- ÚSES – REGIONÁLNÍ BIOKORIDOR (RBK | RBK)
- ÚSES – LOKÁLNÍ BIOCENTRUM (LBC | LBC)
- ÚSES – LOKÁLNÍ BIOKORIDOR (LBK | LBK)
- PAMÁTNÝ STROM

DOPRAVNÍ INFRASTRUKTURA A DOPRAVNÍ SYSTÉMY

- POPIS SILNIČNÍCH A MÍSTNÍCH KOMUNIKACÍ (MO2 9/7/50 | MO2 9/7/50)
- KORIDOR DOPRAVNÍ INFRASTRUKTURY VYMEZENÝ ÚZEMNÍM PLÁNEM (DH0.1-D0)
- ZNAČENÉ CYKLOTRASY
- ŽELEZNIČNÍ STANICE, ZASTÁVKA
- AUTOBUSOVÁ ZASTÁVKA

DOPLNĚNÍ LEGENDY

STAV | NÁVRH | UZEMNÍ REZERVY

- PLOCHY ZASTAVITELNÉ - HRANICE - OZNAČENÍ - PŘEDMĚT ZMĚNY Č.4 (Z.119.24)
- PLOCHY ZMĚN V KRAJINĚ - HRANICE - OZNAČENÍ - PŘEDMĚT ZMĚNY Č.4 (K.30.24)
- PLOCHY ZMĚN - OZNAČENÍ - ZRUŠENÍ - PŘEDMĚT ZMĚNY Č.4 (~~Z.95~~ ~~K.3~~)
- PLOCHY S ROZDÍLNÝM ZPŮSOBEM VYUŽITÍ - HRANICE - REGULAČNÍ KÓD (FUKCE.VÝŠKOVÁ HLADINA.Kn.Kz) - PŘEDMĚT ZMĚNY Č.4 (R.U.15 | R.U.6.8)
- PLOCHY S ROZDÍLNÝM ZPŮSOBEM VYUŽITÍ - REGULAČNÍ KÓD - ZRUŠENÍ - PŘEDMĚT ZMĚNY Č.4
- ÚSES – REGIONÁLNÍ BIOKORIDOR - PŘEDMĚT ZMĚNY Č.4 (RBK | RBK)
- ZMĚNY VYMEZENÍ PLOCH S ROZDÍLNÝM ZPŮSOBEM VYUŽITÍ V DŮSLEDKU VÝVOJE ÚZEMÍ - PŘEDMĚT ZMĚNY Č.4